版权所有 复制必究

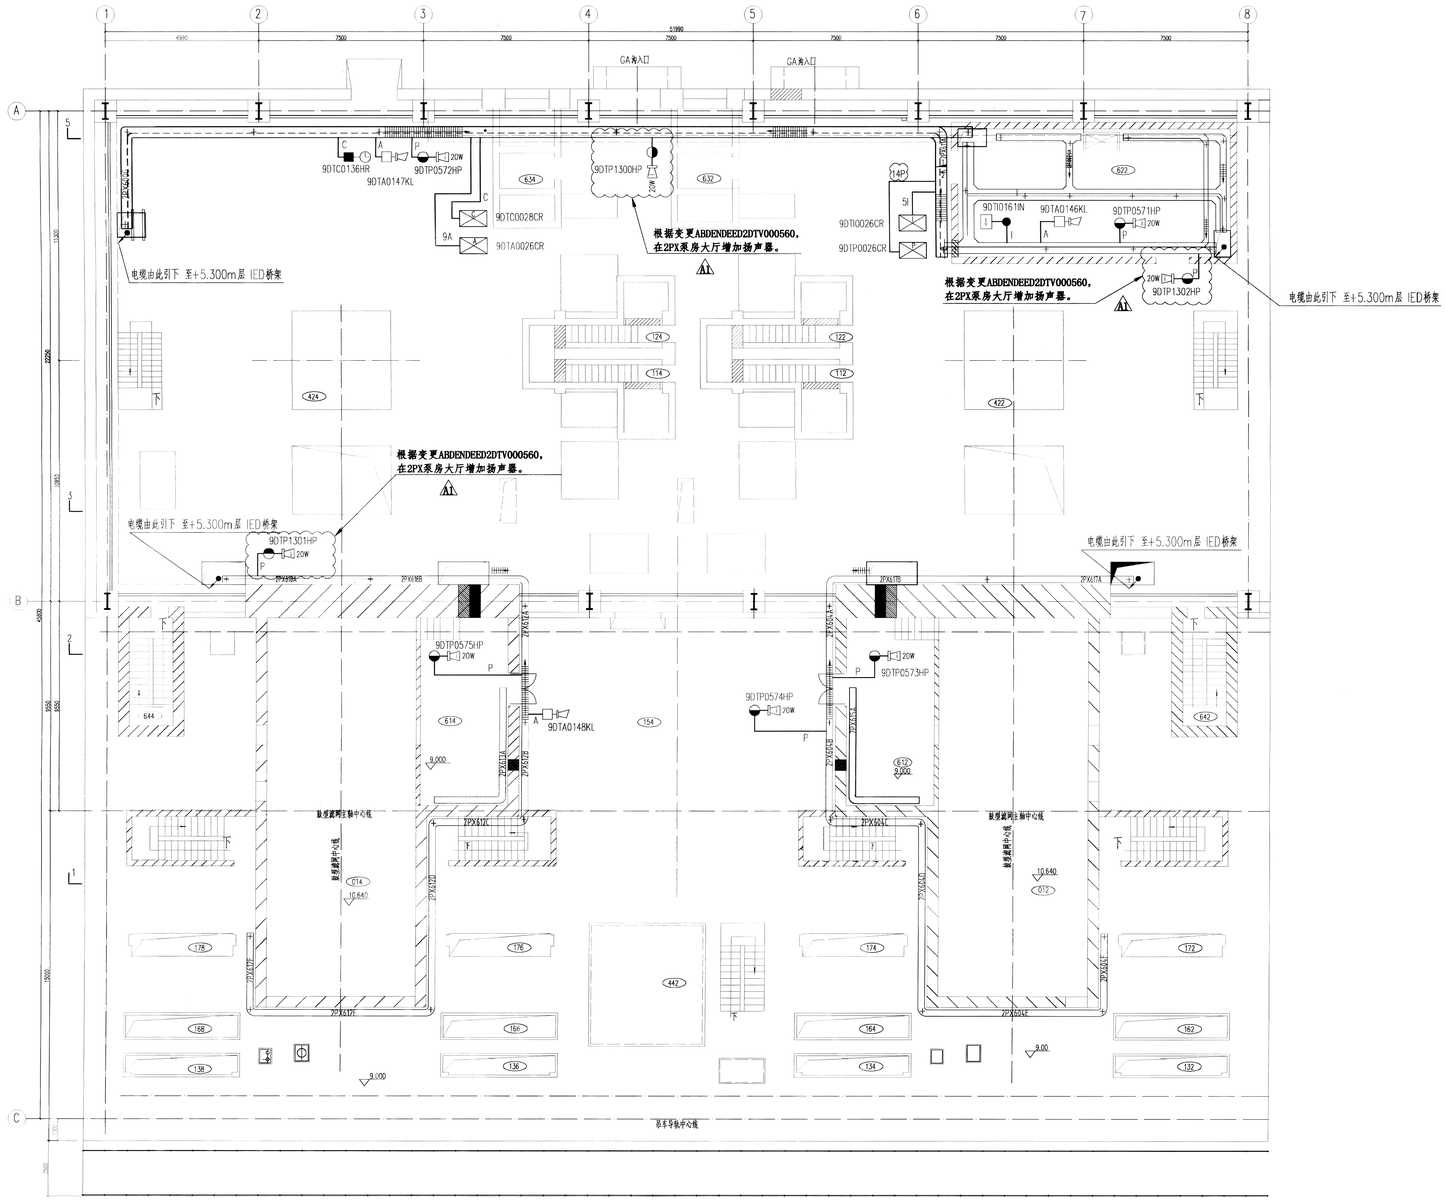

2PX泵房 +9.700m通信平面图

图例

	时钟端子箱
	声警报端子箱
	内部对讲端子箱
	广播端子箱
	电气专业 IED桥架
	双路内部对讲分机
	号角扬声器,A为功率
	扬声器出线盒
	声警报出线盒
	声警报器
	单面子钟
	时钟(子钟)出线盒
	电话出线盒
n-m	平面图中的电缆表示方法:m为系统代号(其中X为综合布线P为广播,A为声警报)为内部对讲,C为时钟)n为电缆根数

说明:

1.扬声器、声警报器、内部对讲电话、子钟的安装高度分别为底边距地2.5米、3.0米、1.5米、2.5米，各系统端子箱的安装高度为底边距地1.5米，图中只是示意位置，其具体安装位置可根据现场情况进行适当调整。

2.电缆的走线方式有两种：一是走电气专业 IED桥架，二是出桥架或吊棚内穿钢管保护方式敷设。图中就基本的敷设方式做了设计，施工可根据实际情况调整优化。

3.综合布线电缆编号见电缆清册，图中不再表示。

编制单位	天津电力建设公司	
竣工图		
编制人	技术负责人	编制日期
监理单位名称		监理人
中广核工程有限公司		

ABDENDEED2DTV000560

版本	日期	状态	设计	校核	审核	批准	修改 — 说明
A1	2016.05.12	CAR					根据变更修改图纸
A	2009.12	CFC					首次出图

文件编号 A B 9 P X 0 9 3 0 1 5 D E T X 4 3 D D

题名: 2PX +9.700m有线广播，声警报，内部对讲及时钟系统平面图

参考文件编号 P K B P X 0 9 3 0 0 5 B 3 0 8 4 3 S D Rev

修改	
A	
B	✓
C	

工程号	AB
子项号	PX
设计阶段	施工图
比例	1:100
图幅	A0
共1张	第1张

宁德核电厂一期 工程

深圳中广核工程设计有限公司

内部编号:

专业	会签	日期