版权所有 复制必究

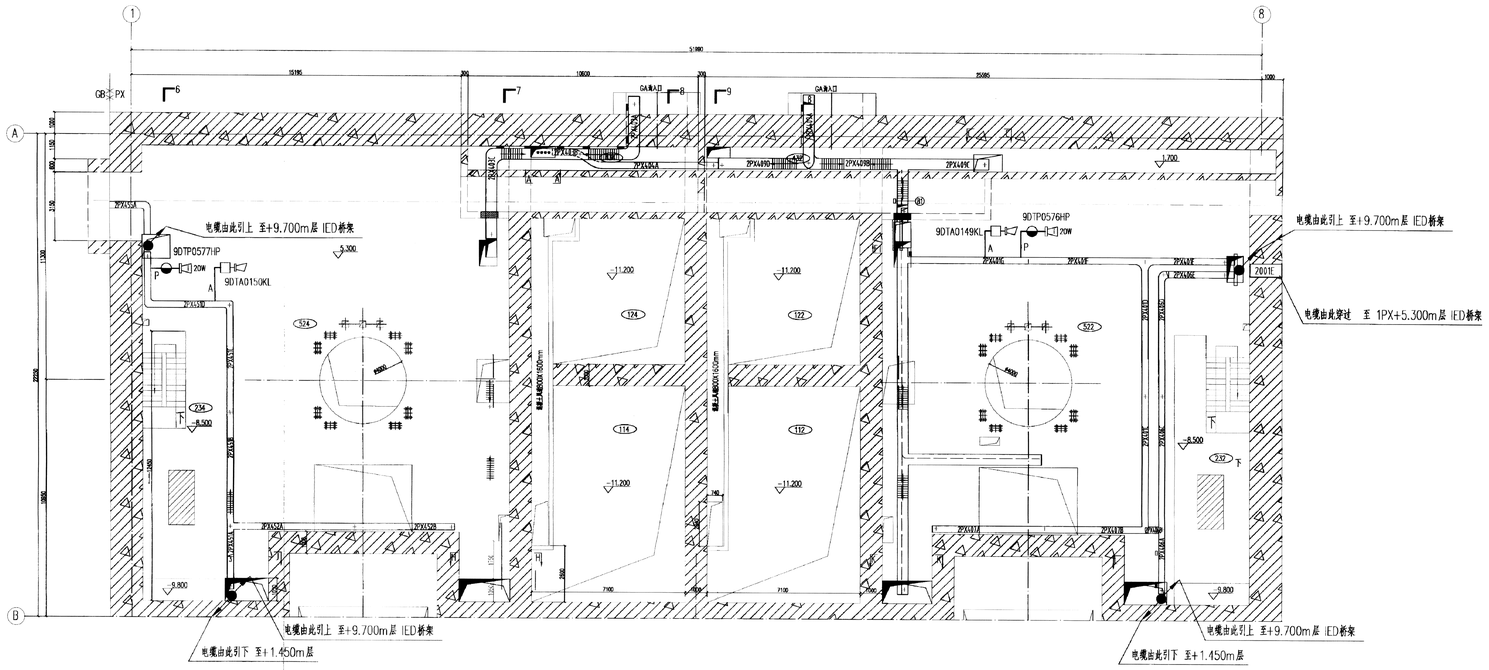

2PX泵房 +5.300m通信平面图

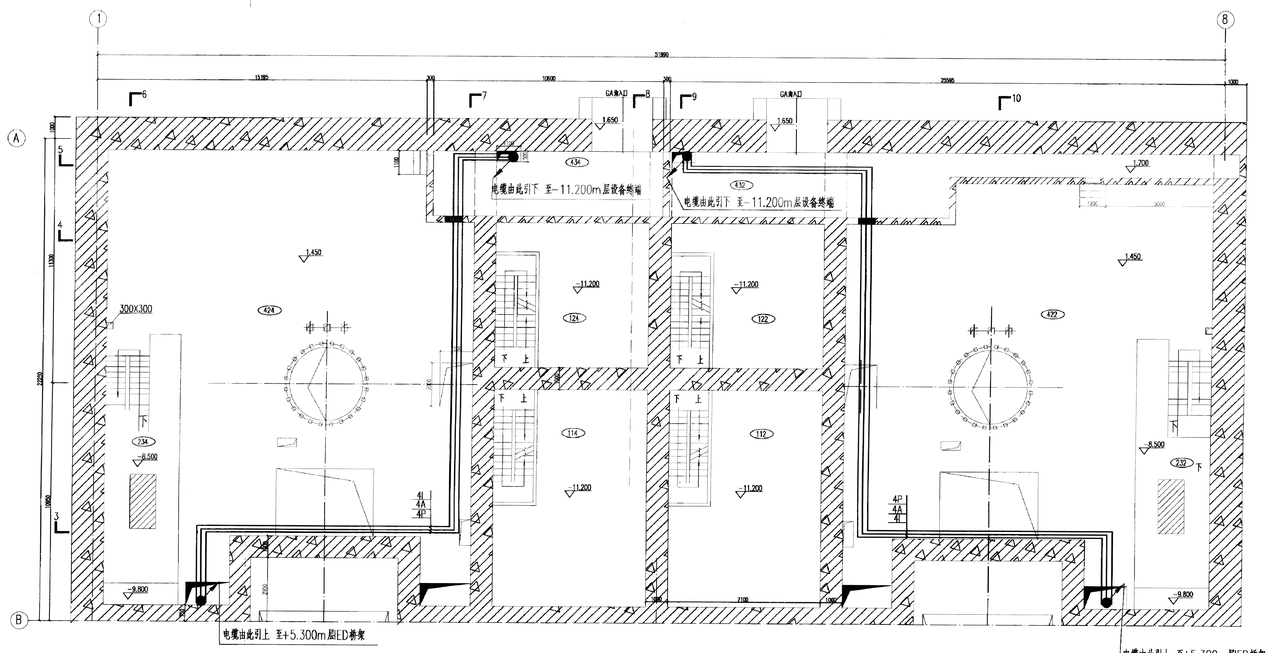

2PX泵房 +1.450m通信平面图

图例

	时钟端子箱
	声警报端子箱
	内部对讲端子箱
	广播端子箱
	电气专业 IED桥架
	双路内部对讲分机
A	号角扬声器,A为功率
	扬声器出线盒
	声警报出线盒
	声警报器
	单面子钟
	时钟(子钟)出线盒
	电话出线盒
nm	平面图中的电缆表示方法:n为系统代号(其中X为联合母线,P为广播,A为声警报),m为内部对讲,C为时钟)m为电缆根数

说明:

1.扬声器、声警报器、内部对讲电话、子钟的安装高度分别为底边距地2.5米、3.0米、1.5米、2.5米,各系统端子箱的安装高度为底边距地1.5米,图中只是示意位置,其具体安装位置可根据现场情况进行适当调整。

2.电缆的走线方式有两种:一是走电气专业IED桥架,二是出桥架或吊棚内穿钢管保护方式敷设。图中线基本的敷设方式做了设计,施工可根据实际情况调整优化。

3.综合布线电缆编号见电缆清册,图中不再表示。

编制单位	天津电力建设公司	
竣工图		
编制人	技术负责人	编制日期
监理单位名称		监理人
中广核工程有限公司		

A1	2011.05.11	CAD							
A	2009.12	CFC	邓建飞	王上石/陈立斌			修改	重发出版	
版本	日期	校对	审核	批准	专业	标准	保密	密级	

文件编号 [A B 9 P X 0 9 3 0 1 6 D E T X 4 3 D D]

图名:
2PX +5.300m及+1.450m
有线广播、声警报、内部对讲及时钟系统平面图

参考文件编号 [P K B P X 0 9 3 0 0 6 B 3 0 8 4 3 D D Rev]

工程专业	AB	宁德核电厂一期 工程
子项专业	PX	
设计阶段	施工图	深圳中广核工程设计有限公司
比例	1:100	
图幅	A0	
共1张	第1张	内部编号: